


LEGENDA:

- PAVIMENTAZIONE ASFALTO PISTA CICLABILE
- SEDE STRADALE ESISTENTE "S.R. n. 47"
- PAVIMENTAZIONE IN GRIGLIATO TIPO "ORSOGRILL" (pista ciclabile)
- ATTRAVERSAMENTO CICLABILE (asfalto verniciato)
- VERDE
- ARCHETTI PARAPEDONALI
- PLATANO DA MANTENERE
- ESSENZE ARBOREE IN PROGETTO (Prunus pissardi nigra)
- PUNTI RILIEVO TOPOGRAFICO
- ALTRO INTERVENTO
- TRANSEENNA IN CORTEN
- ARCHETTI PARAPEDONALI CON ADESIVO CATARIFRANGENTE

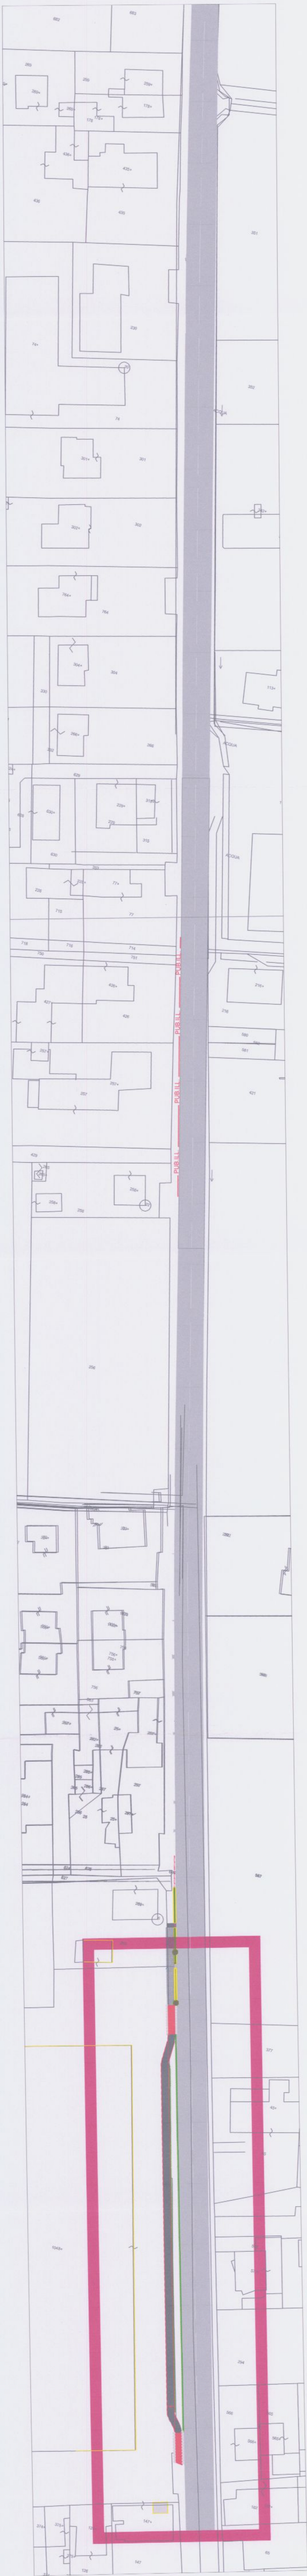

ZONA DI INTERVENTO



PLANIMETRIA DI PROGETTO
in scala 1:200

Finanziato dall'Unione europea
NextGenerationEU

MINISTERO DELL'INTERNO

COMUNE DI CITTADELLA

PIANO NAZIONALE DI INFRASTRUTTURE E RESILIENZA
Missione 2 Componente 4 Interventi per la resilienza, la valorizzazione del territorio e l'efficienza energetica dei comuni

PISTA CICLABILE
CA' MORO
(LP 0031_S2)

AS BUILT

POLO COSTRUZIONI S.R.L.
Via G. Cesare, 10/A - 35010 Carmignano di Brenta (PD)
Tel. 049 94 30 270 - Fax 049 94 30 271
Email: info@polocostruzioni.it

TAV.U

PLANIMETRIA DI PROGETTO
PERIZIA SUPPLETIVA E DI VARIANTE

COMMITTENTE:
COMUNE DI CITTADELLA
Settore 3° - LAVORI PUBBLICI
Via Indipendenza n. 41 - 35013 CITTADELLA (PD)
DATA: GENNAIO 2022

ING. PAOLO BOTTOM
Via Trieste 10/A - Tel. 049 94 39 392 - Tel. 049 94 30 270
35010 CARMIGNANO DI BRENTA (PD)
Email: info@ingpaolobottom.it
Iscrizione Ordine Ingegneri della Provincia di Padova al n. 2249